


# REDE AÉREA

Perímetro urbano - 2008

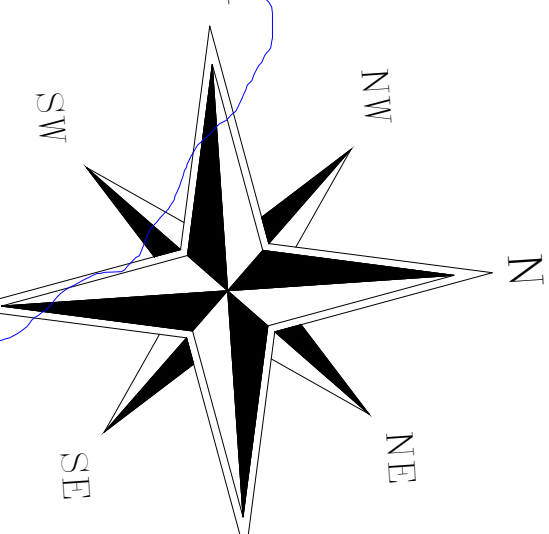

### LEGENDA

-  CABO ÓPTICO AÉREO PROJETADO  
 CABO ÓPTICO TRONCO AÉREO PROJETADO  
 CABO ÓPTICO DROP AÉREO PROJETADO  
 CANALIZAÇÃO SUBTERRÂNEA PROJETADA  
 CORDOALHA PROJETADA  
 LATERAL PROJETADA  
 LATERAL EXISTENTE

-  POSTE DUPLO \*T\* PROJETADO  
 POSTE CIRCULAR EXISTENTE ENEL  
 POSTE DUPLO \*T\* EXISTENTE ENEL  
 POSTE DE MADEIRA EXISTENTE ENEL
- 12345678 NÚMERO DO POSTE  
 QUANTIDADE DE PONTOS EXISTENTES
- P-037 NUMERAÇÃO DOS POSTES  
 COORDENADAS

-  ALÇA  
 RESERVA TÉCNICA PROJETADA COM OPTLOOF  
 CX EMENDA OPTICA PROJETADA  
 CTO PROJETADA  
 ATENDIMENTOS

NOTAS

- [illegible]

ARTICULAÇÃO DE FOLHAS



|                     |               |
|---------------------|---------------|
| COMPRIMENTO DA REDE | 60.000 metros |
| DATA                | 18/10/2019    |
| ESCALA              |               |

LOCALIDADE/ATIVIDADE/OBRA

CATALÃO-GO

PROJETO DE REDE ÓPTICA FTTX

AS BUILT

|                                                                   |                                     |
|-------------------------------------------------------------------|-------------------------------------|
| RESPONSÁVEL TÉCNICO CONTRATADA<br>FREDERICO AUGUSTO SANTANA       | CREA<br>62508-M5                    |
| APROVAÇÃO                                                         |                                     |
| PROJETISTA TELCAN<br>DIEGO MEDeiros                               | DESENHISTA TELCAN<br>MARCELO VIEIRA |
| RESPONSÁVEL TÉCNICO TECNO-IT<br>ERICK REG BARROS - 10180328350-GO | CREA TECNO-IT<br>CREA-GO: 20042     |
| APROVAÇÃO                                                         |                                     |
| ANALISTA TECNO-IT                                                 | DESENHISTA TECNO-IT                 |

|                                           |                                 |
|-------------------------------------------|---------------------------------|
| <p>PROJETO<br/>SMART CITY<br/>CATALÃO</p> | <p>FOLHA<br/>1<br/>DE<br/>1</p> |
| <p>CATALÃO</p>                            |                                 |